記入例

公共下水道施設工事完了届

令和　○年　　○月　　○日

稲城市公共下水道管理者
稲城市長　　殿

申請者　　住所　　稲城市矢野口○○○○

氏名　　稲　城　　太　郎

以下のとおり工事完了しましたので、検査合格後に下水道施設を引継ぎいたします。

承認の日付および文書番号	令和　○年　○月　○日付　　令　○　稲工承第　○○　号		
添付書類	1．案内図　2．竣工図　3．施工写真 4．公共ます等引継ぎ補助表　5．ますテンプレート 6．工事費の分かる書類（人孔・本管工事を含む場合のみ） 7．その他		
備考	【職員記入】　□ますﾃﾝﾌﾟﾚｰﾄ（①承 □ますﾃﾝﾌﾟ　　枚（設置箇所ごとに □公共ます　　補助表　□現地		
		引継ぎ年月日	年　月　日
概要			

ますテンプレートとは、工事による下水道施設の変更を下水道台帳へ反映する際の資料です。
様式は、ホームページからダウンロードできます。

工事費の分かる書類について、市指定の様式はありません。人孔・本管工事を含む場合は、引継ぎをする下水道施設の材料費と施工費及びその内訳書を提出してください。

課　長	係　長	担　当


収　受

公共ます等引継ぎ補助表

住　　所 ： 東長沼〇〇〇〇

許可番号 ： 令 〇 稲工承第 〇〇 号

	公共ます			取付管		
番号	種類	口径	深さ	管径	距離①	延長②
1	(汚)・雨	200 ㎜	1.0 m	150 ㎜	4.2 m	2.6 m
2	汚・(雨)	300 ㎜	1.0 m	200 ㎜	4.5 m	3.2 m
	汚・雨	㎜	m	㎜	m	m
	汚・雨	㎜	m	㎜	m	m
公共ます設置費用合計			〇〇〇〇 円			

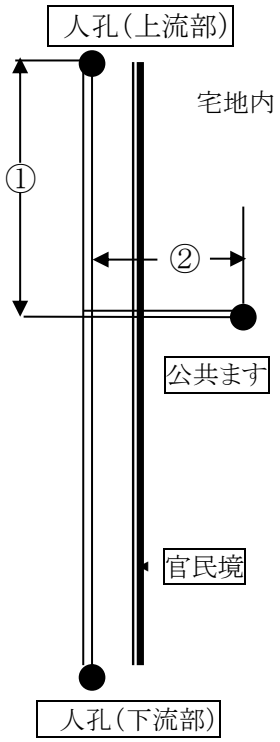

人孔・本管工事を含むときは、公共ます設置費用の合計金額を入れてください。